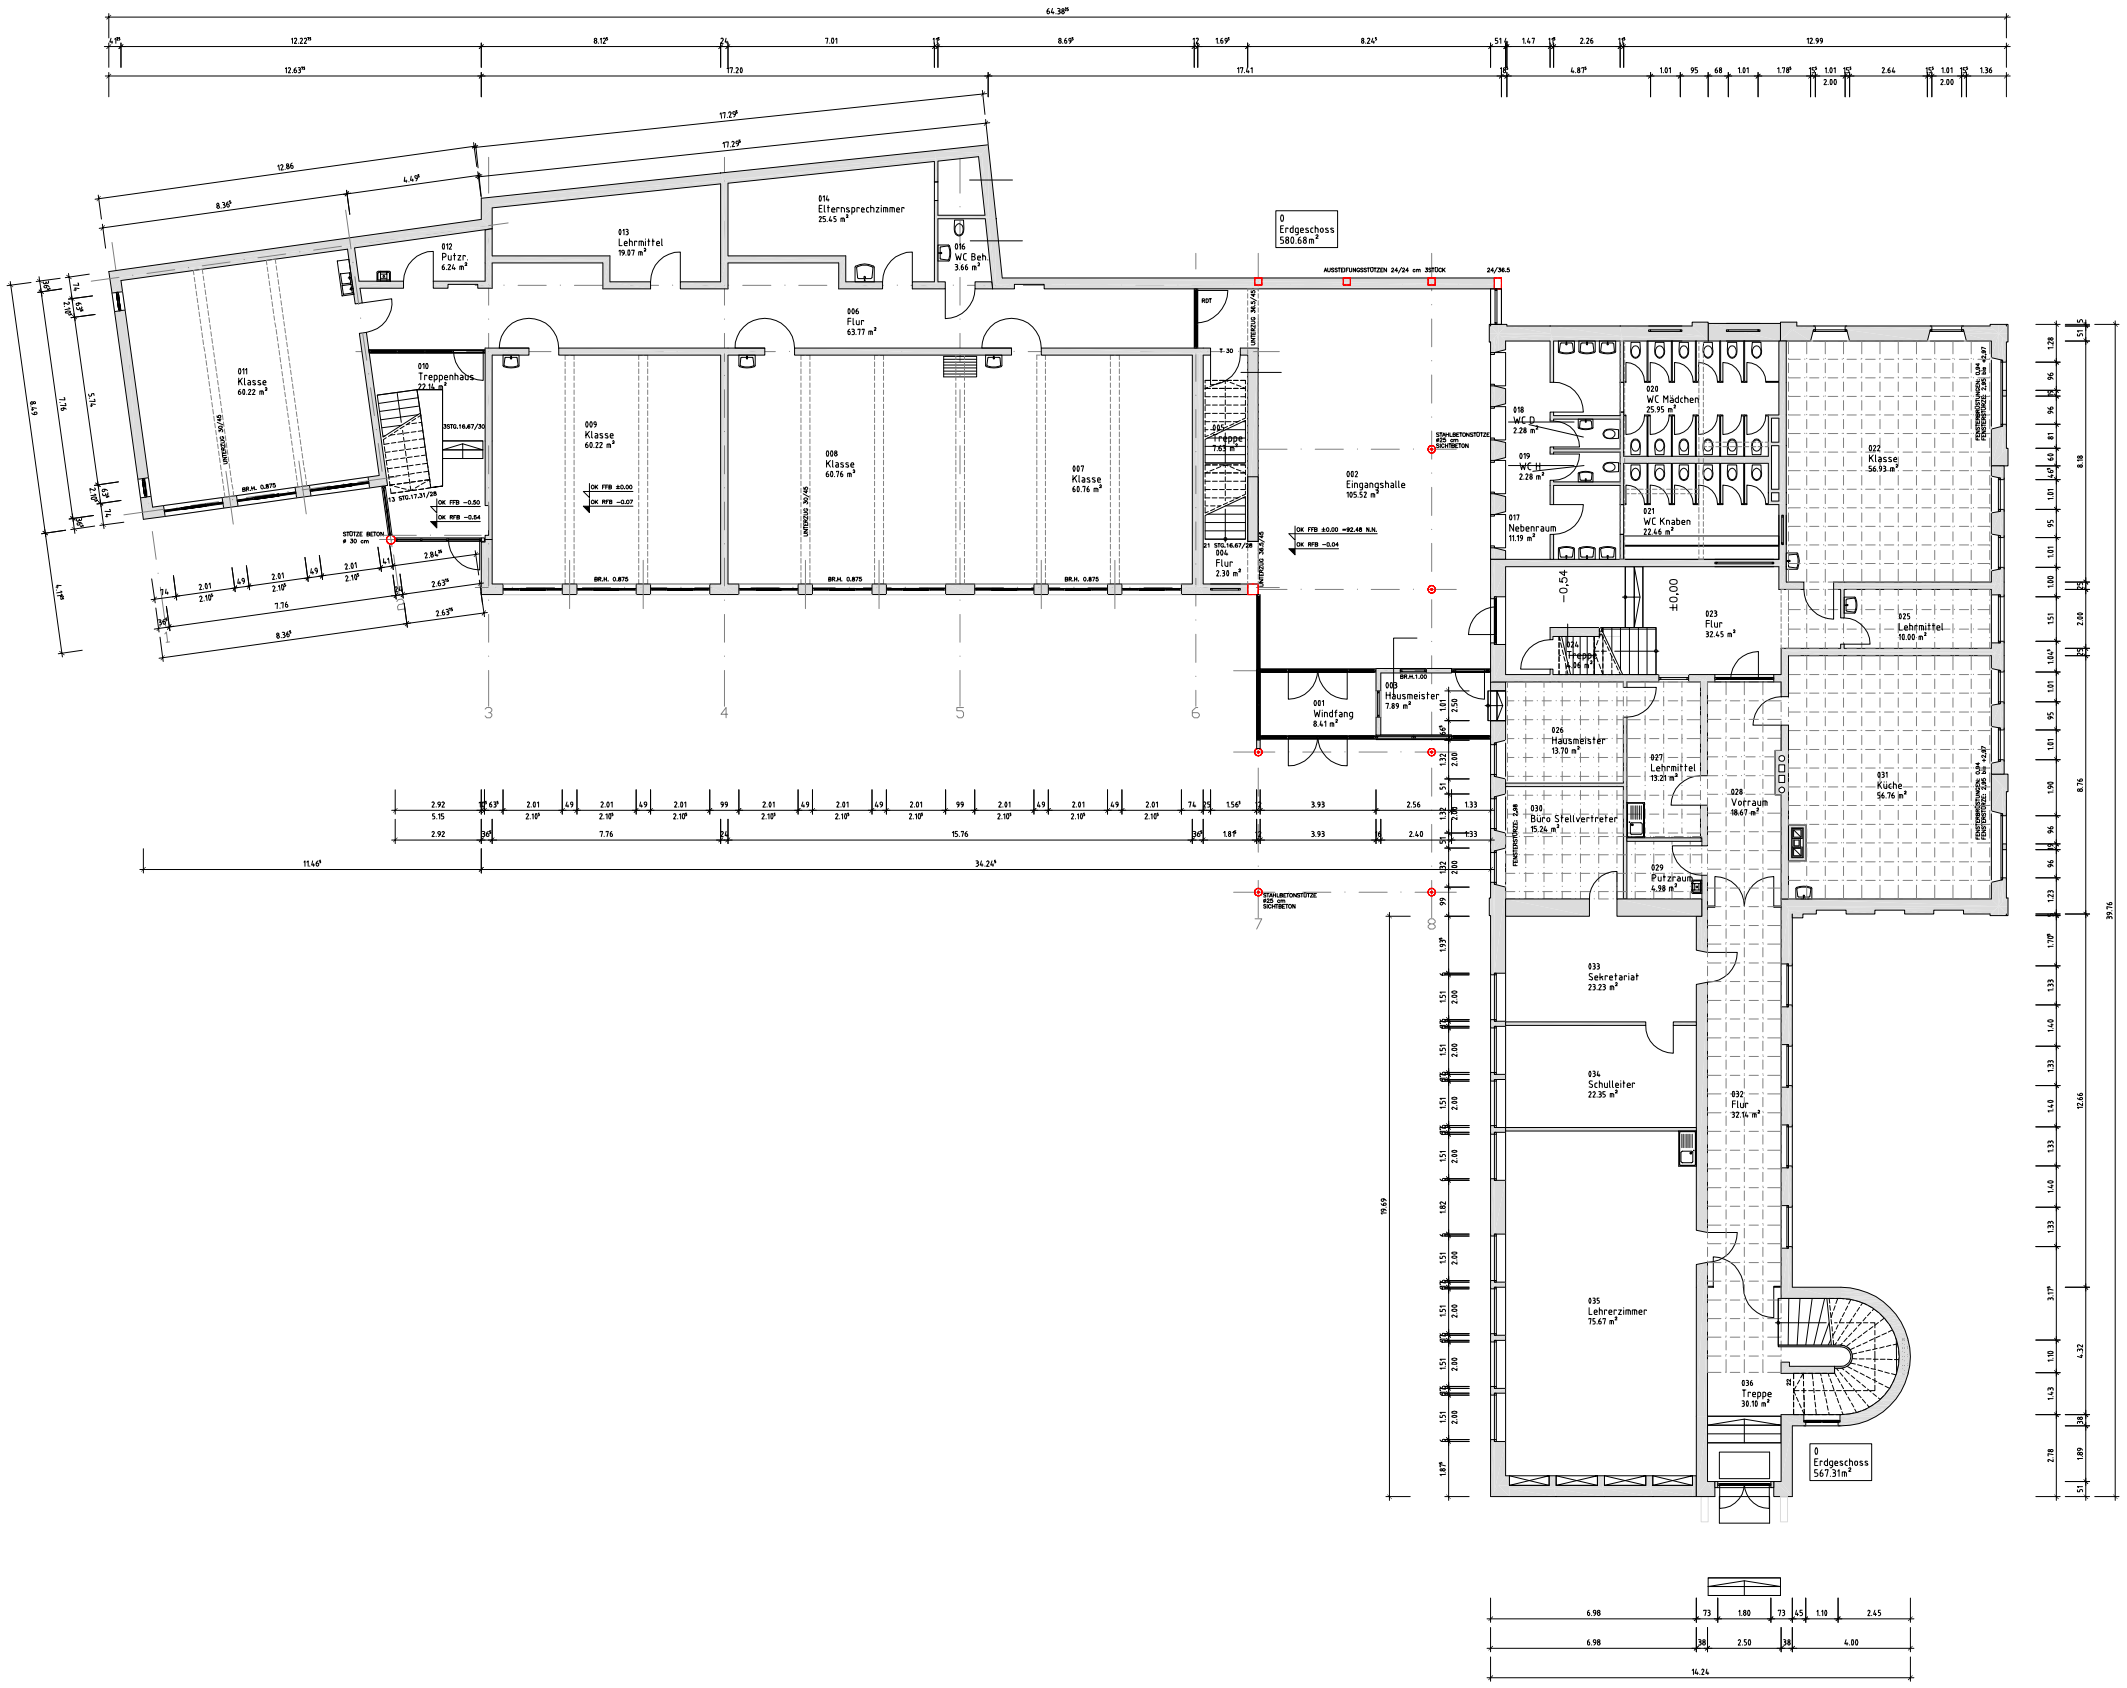

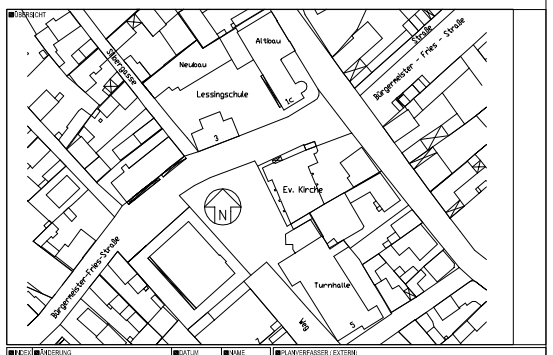

INDEX	ÄNDERUNG	DATUM	NAME	PLANVERFASSER (EXTERN)

BESTANDSPLANUNG

STADT LUDWIGSHAFEN AM RHEIN
GEBÄUDEMANAGEMENT

DEZERNAT 4 / BEREICH 4-13
RATHAUSPLATZ 20
67059 LUDWIGSHAFEN / Rh.
TEL: 0621-504-4000
FAX: 0621-504-4005

BES

OBJEKT-NR.	OBJEKT / LIEGENSCHAFT: Lessingschule Lessingschule	PROJEKT / VASSBAHNE: Digitalisierung	GEZEICHNET
PROJEKT-NR.	BAUTEIL	GESCHOSS: ERDGESCHOSS	ABSTB: 1:100
BL 4-13	PLANINHALT / DARSTELLUNG		INDEX
RE 4-131			PROTOKOLL
RM 4-132	BRO-IV	PLANNUMMER	PLANGRÖSSE
HTEL 4-133	DATEIFAD: P:\4-13\CAD-Pläne\SGS_Grundschulen\SGS-021_Lessingschule\Bestand		LAYOUT
			PLOTSTIL